

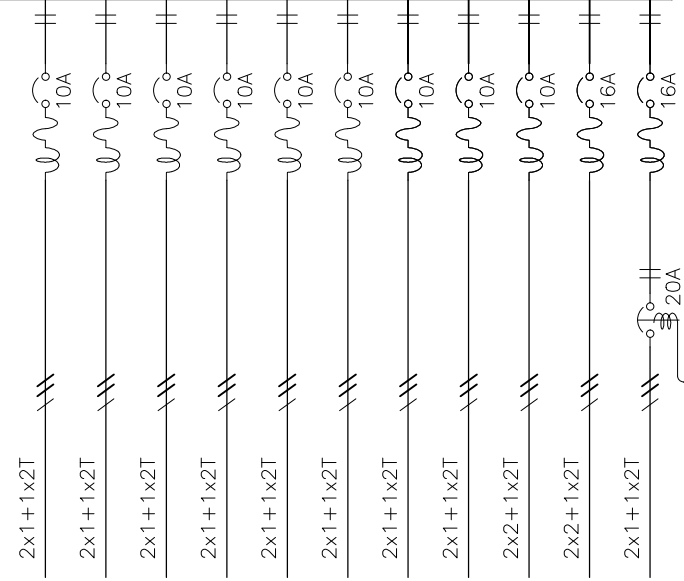


BORNERA DE TIERRA

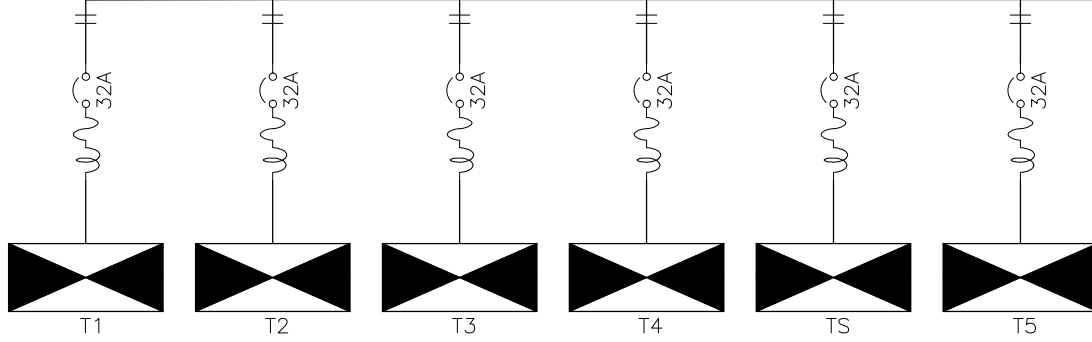


Reloj Digital
display 24H

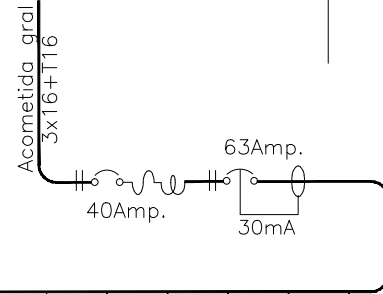


Acometida gral
3x16+T16

TG




BORNERA DE TIERRA

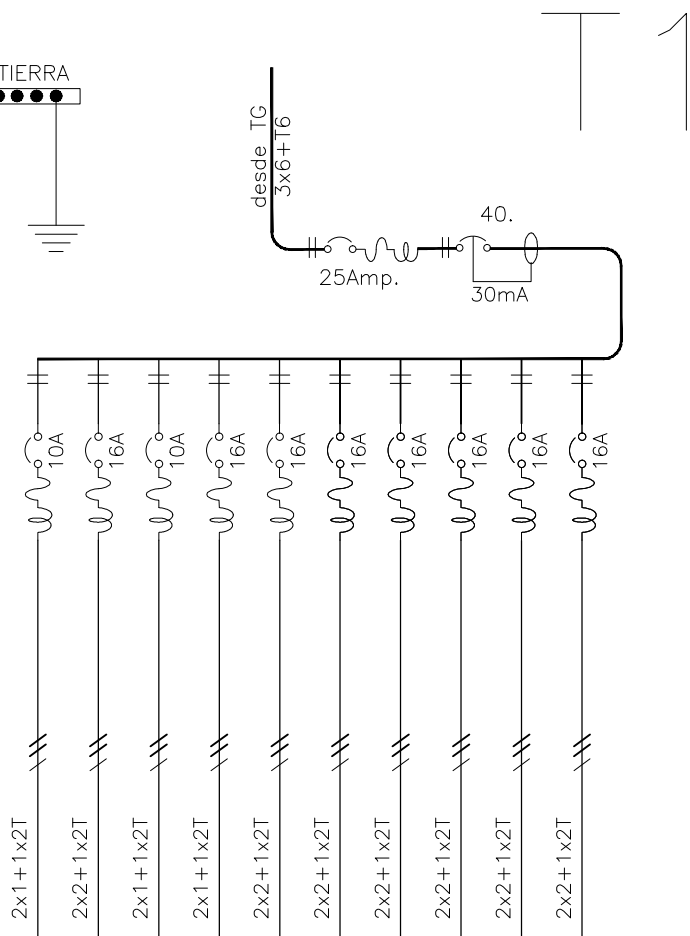




BORNERA DE TIERRA

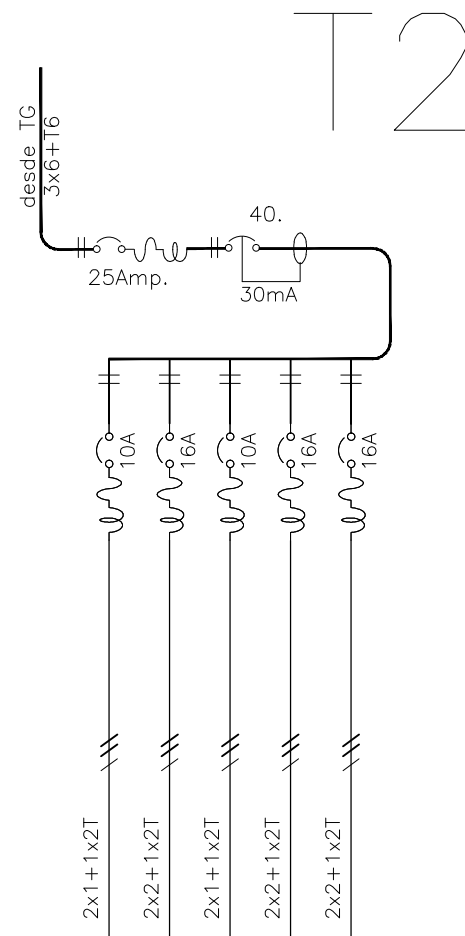




BORNERA DE TIERRA

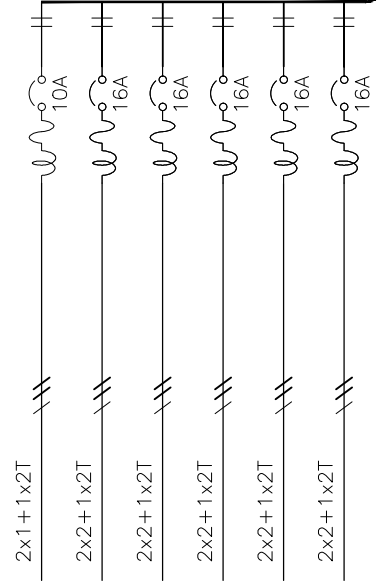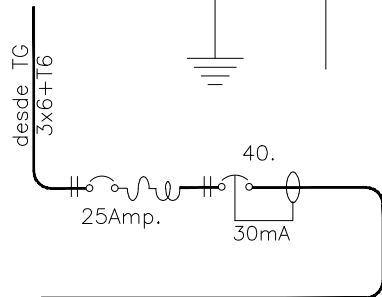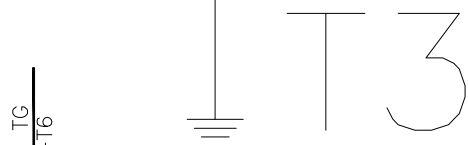



BORNERA DE TIERRA

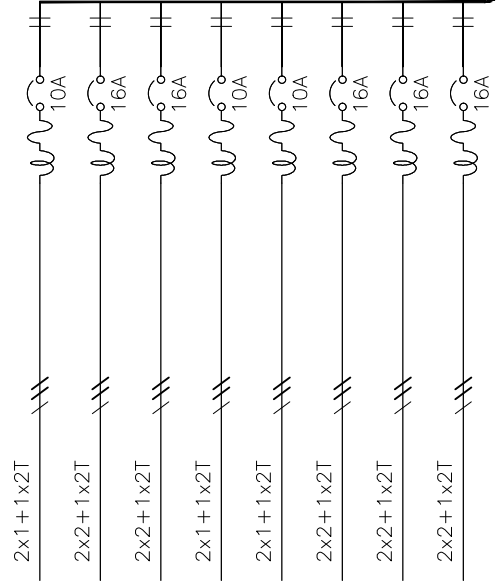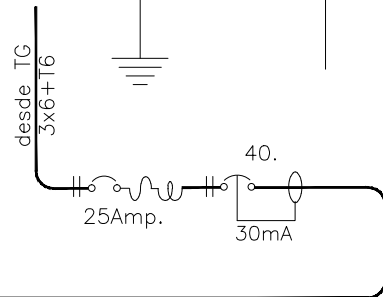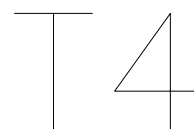

BORNERA DE TIERRA

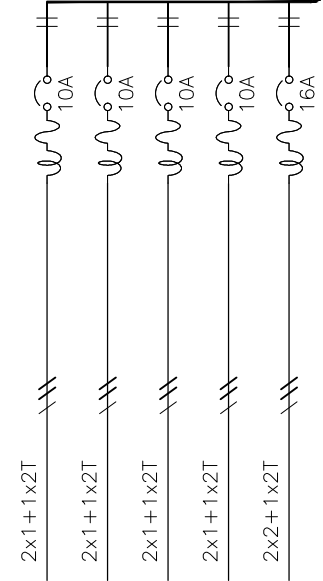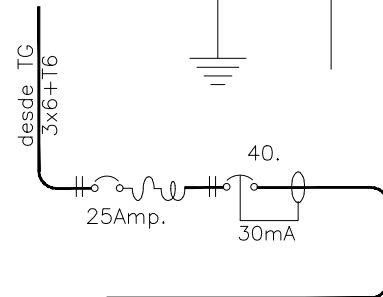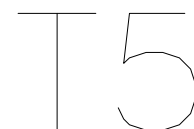

BORNERA DE TIERRA

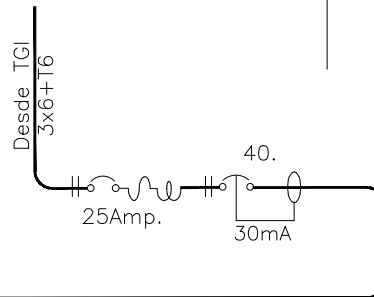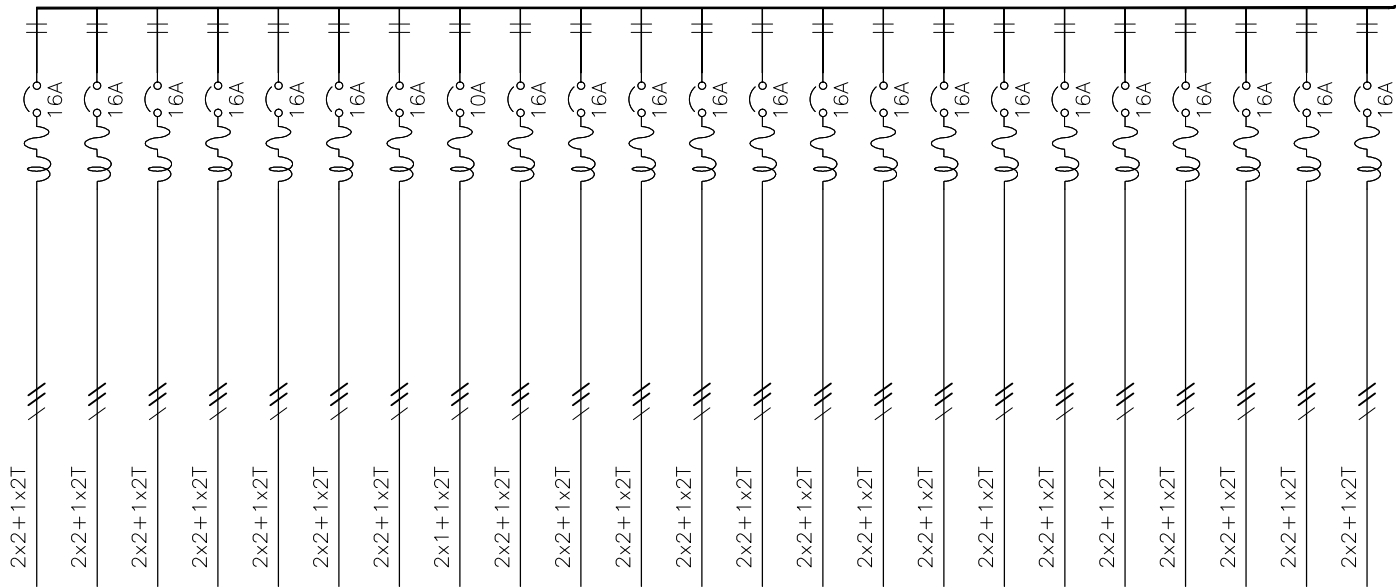

TS