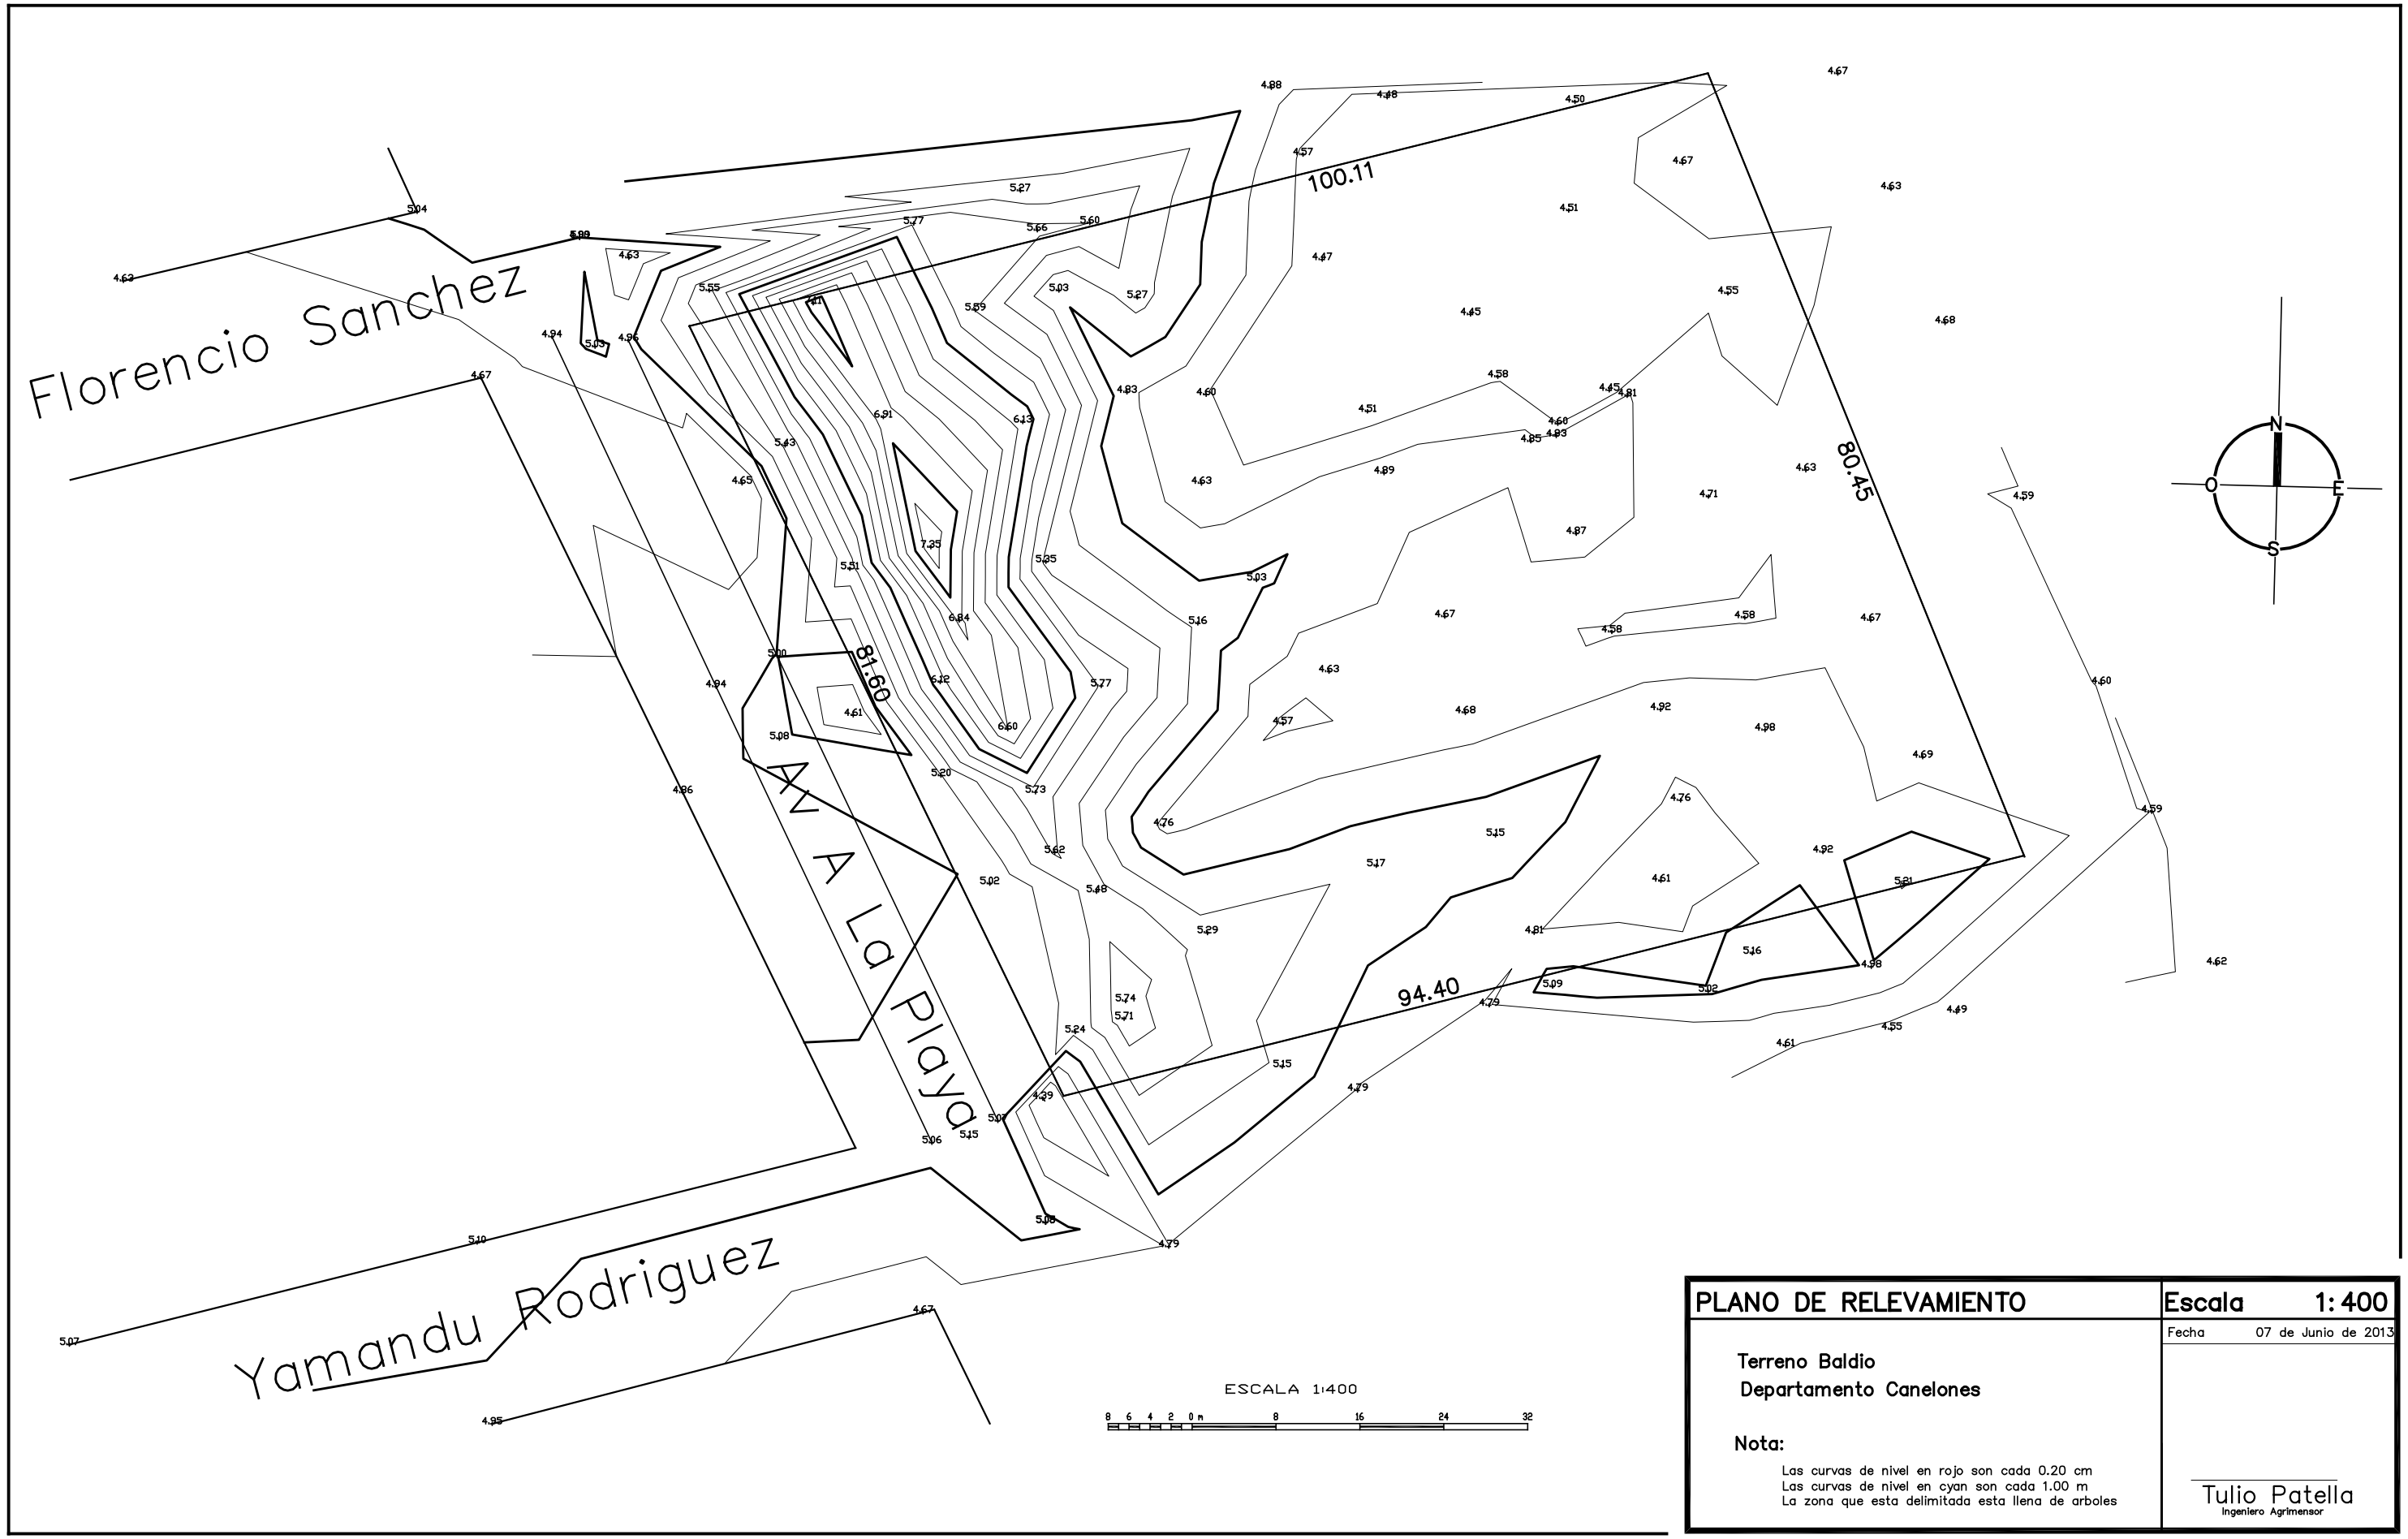

PLANO DE RELEVAMIENTO	Escala 1:400
	Fecha 07 de Junio de 2013
Terreno Baldio Departamento Canelones	
Nota: Las curvas de nivel en rojo son cada 0.20 cm Las curvas de nivel en cyan son cada 1.00 m La zona que esta delimitada esta llena de arboles	Tulio Patella Ingeniero Agrimensor