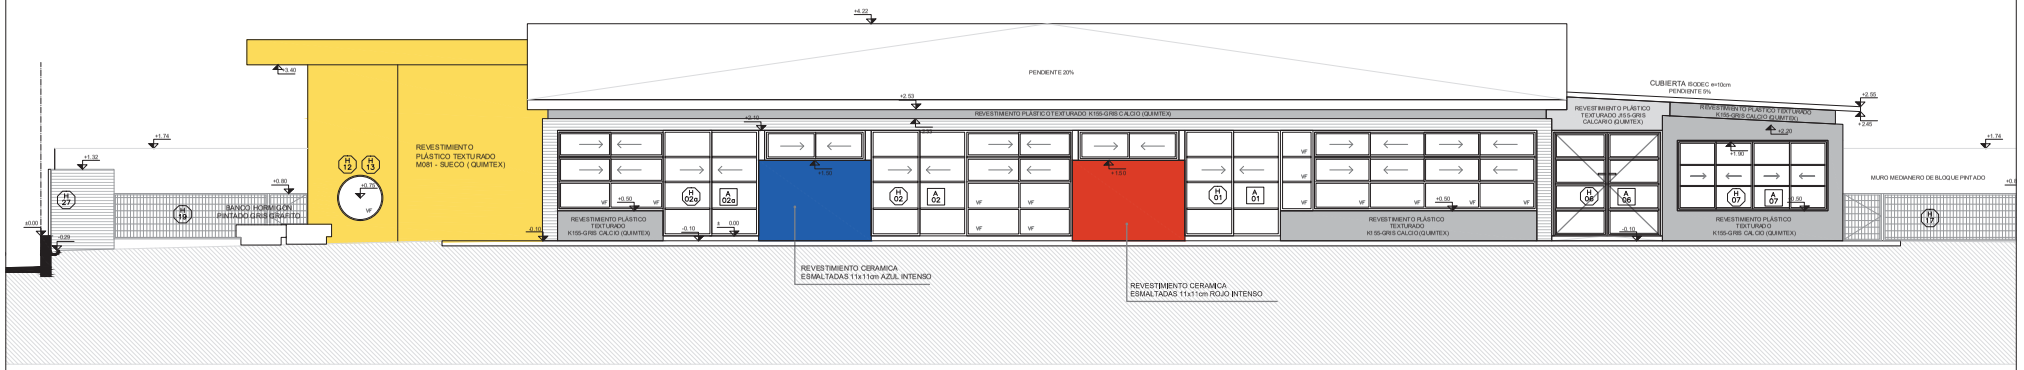

FACHADA NOROESTE
ESC: 1:100

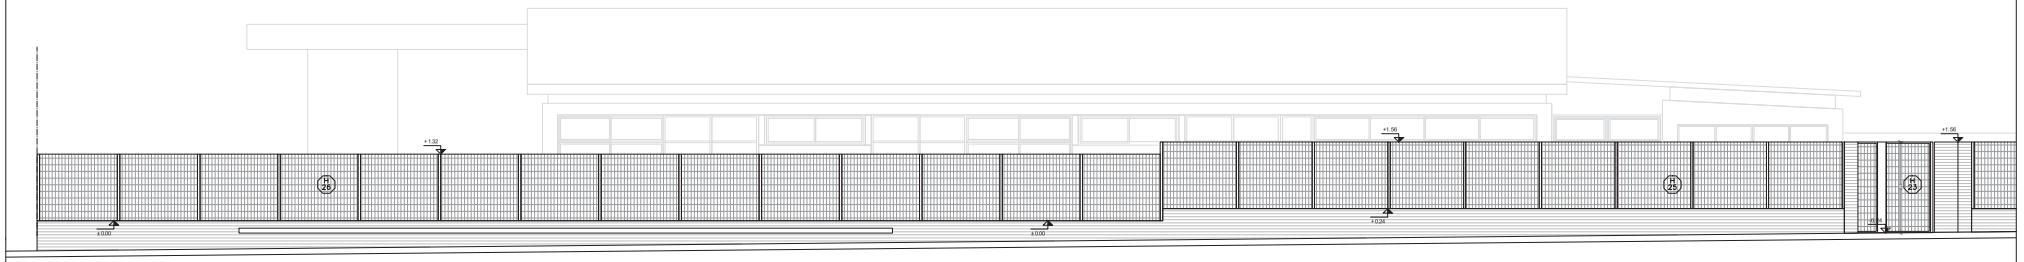

FACHADA NOROESTE
desde exterior
ESC: 1:100

REFERENCIAS ALBAÑILERIA

CARPINTERIA
CARPINTERIA EXISTENTE
HERRERIA
HERRERIA EXISTENTE
ALUMINIO
EQUIPAMIENTO
ESPEJOS
PETREOS

LOS NIVELES INDICADOS EN ESTA LAMINA SE REFIEREN AL NIVEL DE PISO TERMINADO INTERIOR DE PLANTA BAJA

±0.00 NIVEL NUEVO
±0.00 NIVEL ALTIMETRICO ALBAÑILERIA

MXX TIPO DE MURO
TXX TIPO DE TABIQUE
CORTE LAMINA DEL CORTE

DESTINO	DESTINO DEL LOCAL			
LOCAL	11.00 LOCAL 0 DES			
Nro.	PISO	ZOCALO	PARED	CIELORRASO
AREA	m²	NPT	±0.00	

TERMINACIONES

PISO
01 - PORCELANATO RECTIFICADO 60X60 G4 s/M. C.P.
Tipo Klaser Galaxy G-ss, similar o mejor

ZÓCALO
01 - EUCALIPTUS CLEAR DE 5.5cm DE ALTURA, ESP: 1"
Terminación acid transparente BRIGP
03- PORCELANAT O RECTIFICADO 60X60 G4 s/M. C.P.
Tipo Klaser Galaxy G-ss, similar o mejor - In Bon

PARED
01 - CERAMICA 60X60 RECTIFICADA G4 s/ M. C.P.
mejor detalle. LLEVARA PERFIL DE ALUMINIO TIPO M EN EL
02 - ENDUIDO FINO IMPERMEABILIZADO EN TODA SU ALTURA
03 - REVESTIMIENTO MELAMINICO COLOR FUERTE
Color a definir por la supervisión de obra

CIELORRASO
01 - IB DDEC LISO e= 200mm
02 - CLORRASO YESO TERMINACION ENDUIDO Y PINTURA ACRILICA
TIPO INCALIS MATE PARA INTERIOR

PLANILLA DE ÁREAS
(NO INCLUYE MUROS)

LOCAL 01 - HALL	59.50 m²
LOCAL 02 - ADMINISTRACIÓN	15.30 m²
LOCAL 03 - ATENCIÓN PERSONALIZADA	11.30 m²
LOCAL 04 - DISPENSA	6.60 m²
LOCAL 05 - BAÑO ADULTOS	4.20 m²
LOCAL 06 - COCINA	24.50 m²
LOCAL 07 - SALA BEBES I	49.60 m²
LOCAL 08 - BAÑO UNIVERSAL	5.70 m²
LOCAL 09 - DEPOSITO S. PISCO	6.20 m²
LOCAL 10 - SALA BEBES II	52.20 m²
LOCAL 11 - SALA BEBES III	52.20 m²
LOCAL 12 - SALA I	28 m²
LOCAL 13 - DEPOSITO	5.60 m²
LOCAL 14 - BAÑO NIÑOS II	7.60 m²
LOCAL 15 - SALA I	28.10 m²
LOCAL 16 - SALA PSICOMOTRICIDAD	46.60 m²
LOCAL 17 - BAÑO NIÑOS III	8.50 m²
LOCAL 18 - DEPOSITO	6.40 m²
LOCAL 19 - BAÑO NIÑOS IV	5.00 m²

FIDEICOMISO DE INFRAESTRUCTURA EDUCATIVA PÚBLICA DEL INSTITUTO DEL NIÑO Y ADOLESCENTE DEL URUGUAY

Departamento de Arquitectura
Corporación Nacional para el Desarrollo

LLAMADO 16/2017 - CAIF NIÁGARA
Avenida Mendoza y Niágara
PADRÓN: 79843 - 79842 - 79857

CORTES 1/100 Conforme a Obra

AL 08